

記入例

市へ提出する日を  
記入してください

第4号様式（第9条関係）

令和6年7月1日

久留米市長 宛て

住 所 久留米市城南町15番地3  
電 話 番 号 30-9087  
ふ り が な くるめ はなこ  
代表者又は氏名 久留米 花子  
生 年 月 日 大正・昭和・平成 35年 4月 1日  
性 別 男・女

実績報告書

令和6年〇月〇日付 第〇〇号をもって交付決定を受けた緑化の実績について、  
緑のまちづくり奨励金交付要綱第9条の規定に基づき、下記のとおり報告します。

記

1 緑化場所 久留米市 城南町15番地3

2 緑化内容

| 種類       | 植栽分類             | 計画                | 実績                 |
|----------|------------------|-------------------|--------------------|
| 地上<br>緑化 | 高木 3.0m以上        | 1 本               | 1 本                |
|          | 中木 0.5m以上 3.0m未満 | 5 本               | 5 本                |
|          | 低木 0.5m未満        | 15 本              | 10 本               |
|          | 地被植物 張芝以外        | 10 m <sup>2</sup> | 7.5 m <sup>2</sup> |
|          | 地被植物 張芝          | 15 m <sup>2</sup> | 24 m <sup>2</sup>  |
| 壁面<br>緑化 | 登はん型、下垂型、基盤型     | m <sup>2</sup>    | m <sup>2</sup>     |

3 緑化完了日 R6年6月25日

4 添付書類

緑化実績算定表（第4-2号様式）


※申請時から変更がある場合のみ提出が必要です。

植物を植え終わった日  
を記入してください

**記入例**

緑化完成図

- ・申請地がわかるような、道路、建物なども記入してください。
  - ・緑化植物名及び本数、緑化面積がわかるよう寸法等を記入してください。
- ※変更がない場合は省略可。

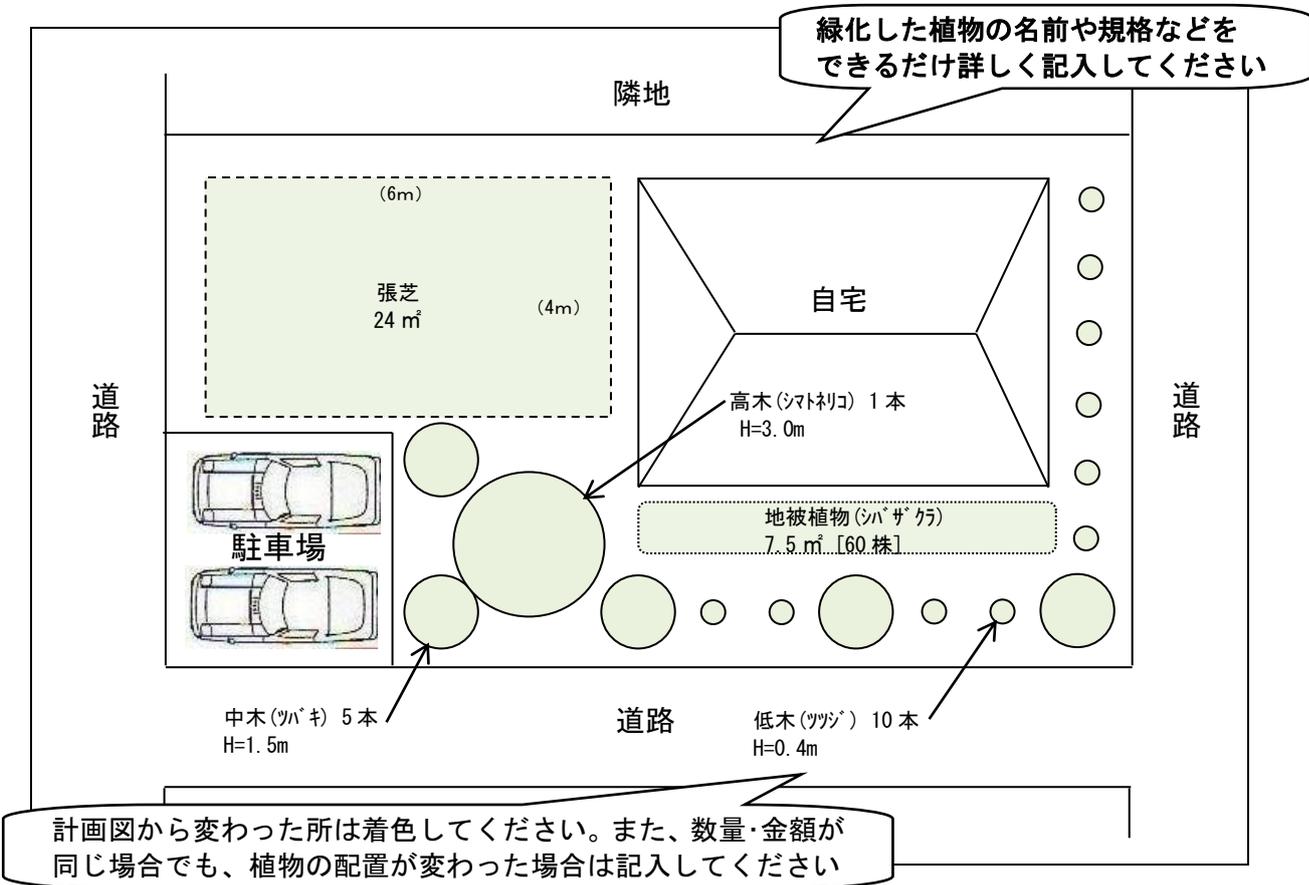

- ・緑化完了写真

※緑化後の状況が分かる写真を添付してください。  
(別紙でも可能です)